

# INWENTARYZACJA POWYKONAWCZA

POZNAŃ, UL. ŚWIERZAWSKA 11A

RZUT LOKALU A/07

# FIQUS

MARCELIN

W świetle art. 2 ust. 2 ustawy z dnia 24 czerwca 1994r. o własności lokali (dz. U. 2021 poz. 1048) lokal mieszkalny A/07 usytuowany na piętrze +2 w budynku przy ul. Świerzawskiej 11A w Poznaniu jest samodzielnym lokalem i pod względem technicznym spełnia wymogi stawiane pomieszczeniom przeznaczonym na stały pobyt ludzi.

Numeracja budynku jest zgodna z ewidencją gruntów i budynków Miasta Poznania prowadzoną przez ZGikM GEOPOZ.

KLATKA: A  
PIĘTRO: +2

## MIESZKANIE A/07




1	KORYTARZ	11,00 m <sup>2</sup>
2	POKÓJ Z ANEKSEM KUCHENNYM	26,64 m <sup>2</sup>
3	ŁAZIENKA	4,73 m <sup>2</sup>

POW. UŻYTKOWA  
POW. BALKONU

42,37m<sup>2</sup>

4,19 m<sup>2</sup>

RZUT KONDYGNACJI

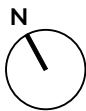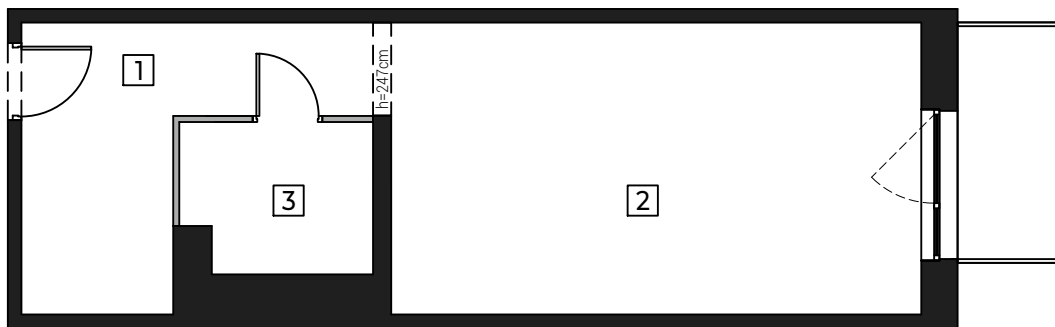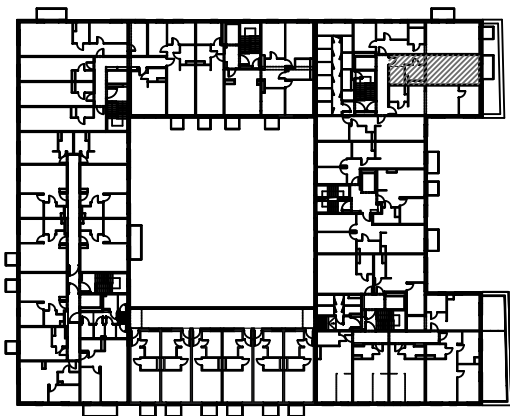

ŚCIANA Z MOŻLIWOŚCIĄ ROZBIÓRKI

ŚCIANA BEZ MOŻLIWOŚCI ROZBIÓRKI

0 2m

skala 1:100

WWW.FIQUSMARCELIN.PL

UWAGA!  
Powierzchnia użytkowa lokalu została obliczona na podstawie bezpośredniego pomiaru zgodnie z normą PN-ISO 9836: 1997.

Inwestor: NICKEL INVEST NR 14 SP. Z O. O.

Komercjalizacja:

Nickel Development, ul. Piątkowska 110, Poznań

T: +48 506 175 176, E: sprzedaz@nickel.com.pl

