

# INWENTARYZACJA POWYKONAWCZA

POZNAŃ, UL. ŚWIERZAWSKA 11B

RZUT LOKALU B/06


# FIQUS

MARCELIN

W świetle art. 2 ust. 2 ustawy z dnia 24 czerwca 1994r. o własności lokali (dz. U. 2021 poz. 1048) lokal mieszkalny B/06 usytuowany na piętrze +1 w budynku przy ul. Świerzawskiej 11B w Poznaniu jest samodzielnym lokalem i pod względem technicznym spełnia wymogi stawiane pomieszczeniom przeznaczonym na stały pobyt ludzi.

Numeracja budynku jest zgodna z ewidencją gruntów i budynków Miasta Poznania prowadzoną przez ZGikM GEOPOZ.

RZUT KONDYGNACJI

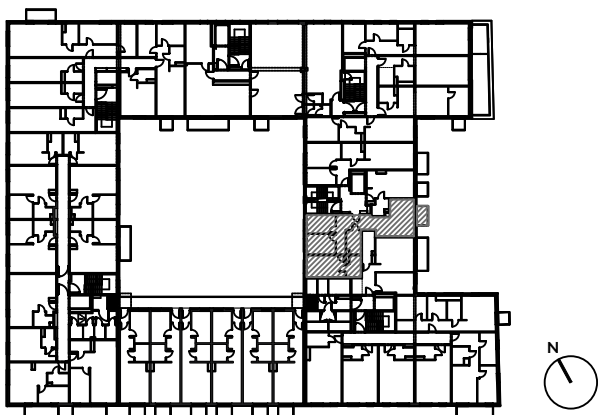


KLATKA: B  
PIĘTRO: +1

## MIESZKANIE B/06

1	KORYTARZ	13,71 m <sup>2</sup>
2	POKÓJ Z ANEKSEM KUCHENNYM	19,72 m <sup>2</sup>
3	SYPIALNIA	9,06 m <sup>2</sup>
4	SYPIALNIA	10,14 m <sup>2</sup>
5	SYPIALNIA	14,47 m <sup>2</sup>
6	GARDEROBA	4,81 m <sup>2</sup>
7	ŁAZIENKA	5,59 m <sup>2</sup>

POW. UŻYTKOWA  
POW. BALKONU

77,50 m<sup>2</sup>  
3,54 m<sup>2</sup>

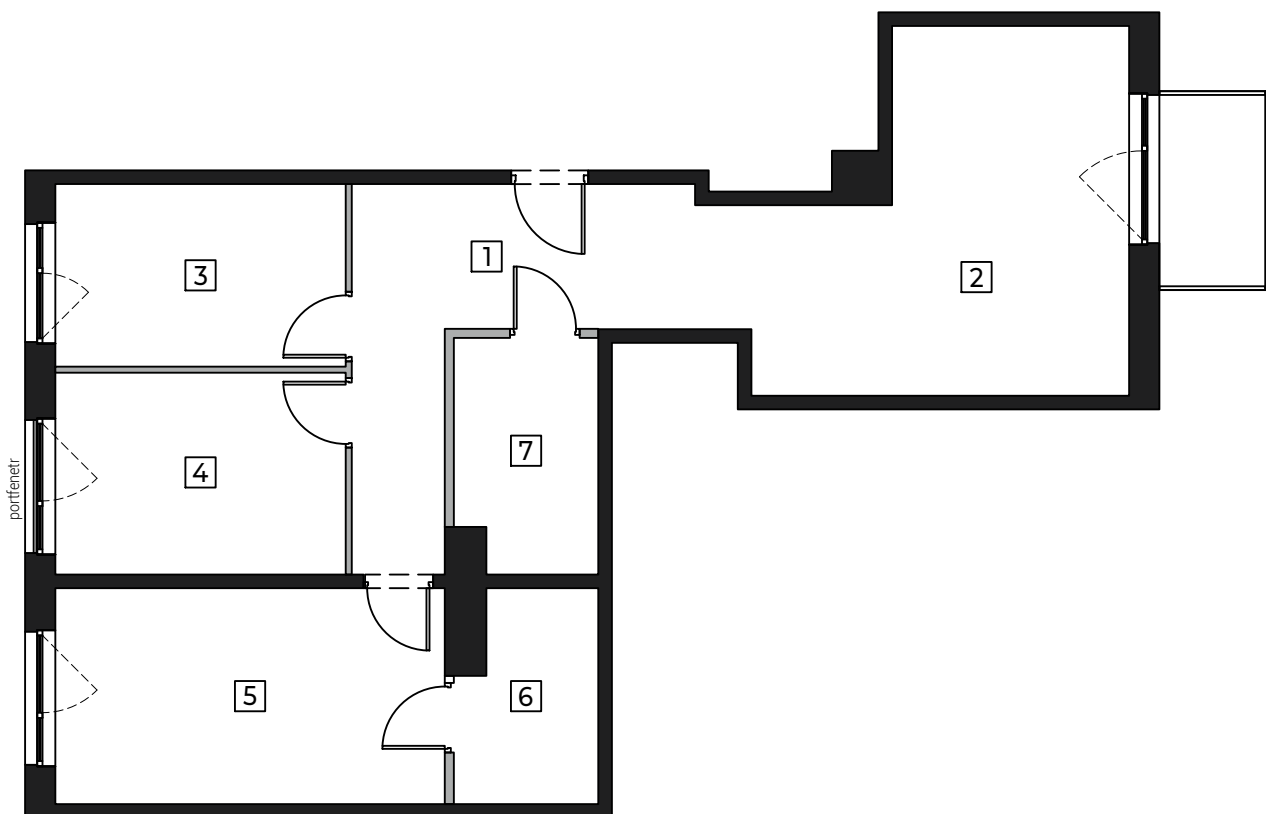

ŚCIANA Z MOŻLIWOŚCIĄ ROZBIÓRKI

ŚCIANA BEZ MOŻLIWOŚCI ROZBIÓRKI

0 2m

skala 1:100

WWW.FIQUSMARCELIN.PL

UWAGA!  
Powierzchnia użytkowa lokalu została obliczona na podstawie bezpośredniego pomiaru zgodnie z normą PN-ISO 9836:1997.

Inwestor: NICKEL INVEST NR 14 SP. Z O. O.

Komercjalizacja:

Nickel Development, ul. Piątkowska 110, Poznań

T:+48 506 175 176, E: sprzedaz@nickel.com.pl

