INWENTARYZACJA POWYKONAWCZA

POZNAŃ, UL. ŚWIERZAWSKA 11C
RZUT LOKALU C/17

FIQUS
MARCELIN

W świetle art. 2 ust. 2 ustawy z dnia 24 czerwca 1994r. o własności lokali (dz. U. 2021 poz. 1048) lokal mieszkalny C/17 usytuowany na piętrze +1 w budynku przy ul. Świerzawskiej 11C w Poznaniu jest samodzielnym lokalem i pod względem technicznym spełnia wymogi stawiane pomieszczeniom przeznaczonym na stały pobyt ludzi.
Numeracja budynku jest zgodna z ewidencją gruntów i budynków Miasta Poznania prowadzoną przez ZGiKM GEOPOZ.

RZUT KONDYGNACJI

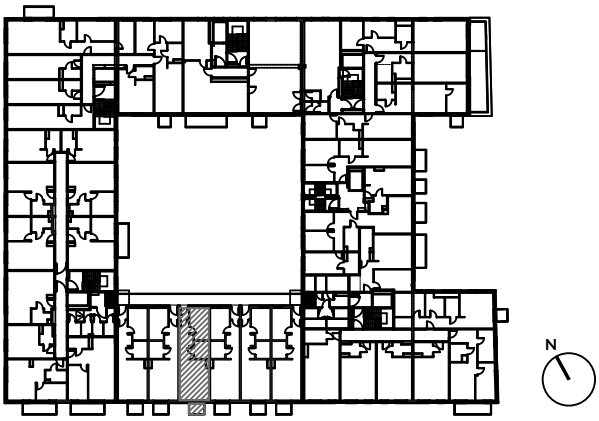

KLATKA: C
PIĘTRO: +1

MIESZKANIE C/17

1	WIATROŁAP	1,79 m²
2	KORYTARZ	8,16 m²
3	POKÓJ Z ANEKSEM KUCHENNYM	20,20 m²
4	SYPIALNIA	10,22 m²
5	ŁAZIENKA	4,38 m²

POW. UŻYTKOWA **44,75 m²**
POW. BALKONU **2,79 m²**

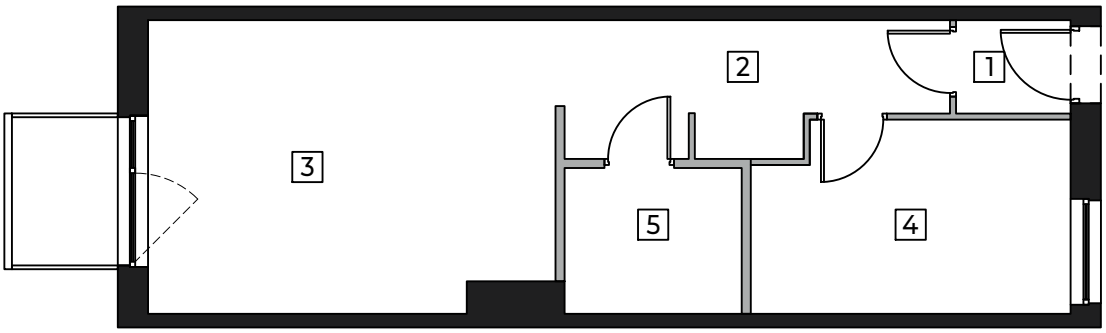

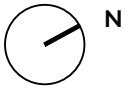

ŚCIANA Z MOŻLIWOŚCIĄ ROZBIÓRKI ŚCIANA BEZ MOŻLIWOŚCI ROZBIÓRKI 0 — 2m skala 1:100

WWW.FIQUSMARCELIN.PL

UWAGA!
Powierzchnia użytkowa lokalu została obliczona na podstawie bezpośredniego pomiaru zgodnie z normą PN-ISO 9836: 1997.

Inwestor: NICKEL INVEST NR 14 SP. Z O. O.
Komercjalizacja:
Nickel Development, ul. Piątkowska 110, Poznań
T:+48 506 175 176, E: sprzedaz@nickel.com.pl

NICKEL DEVELOPMENT